
DOKUMENTACJA POWYKONAWCZA

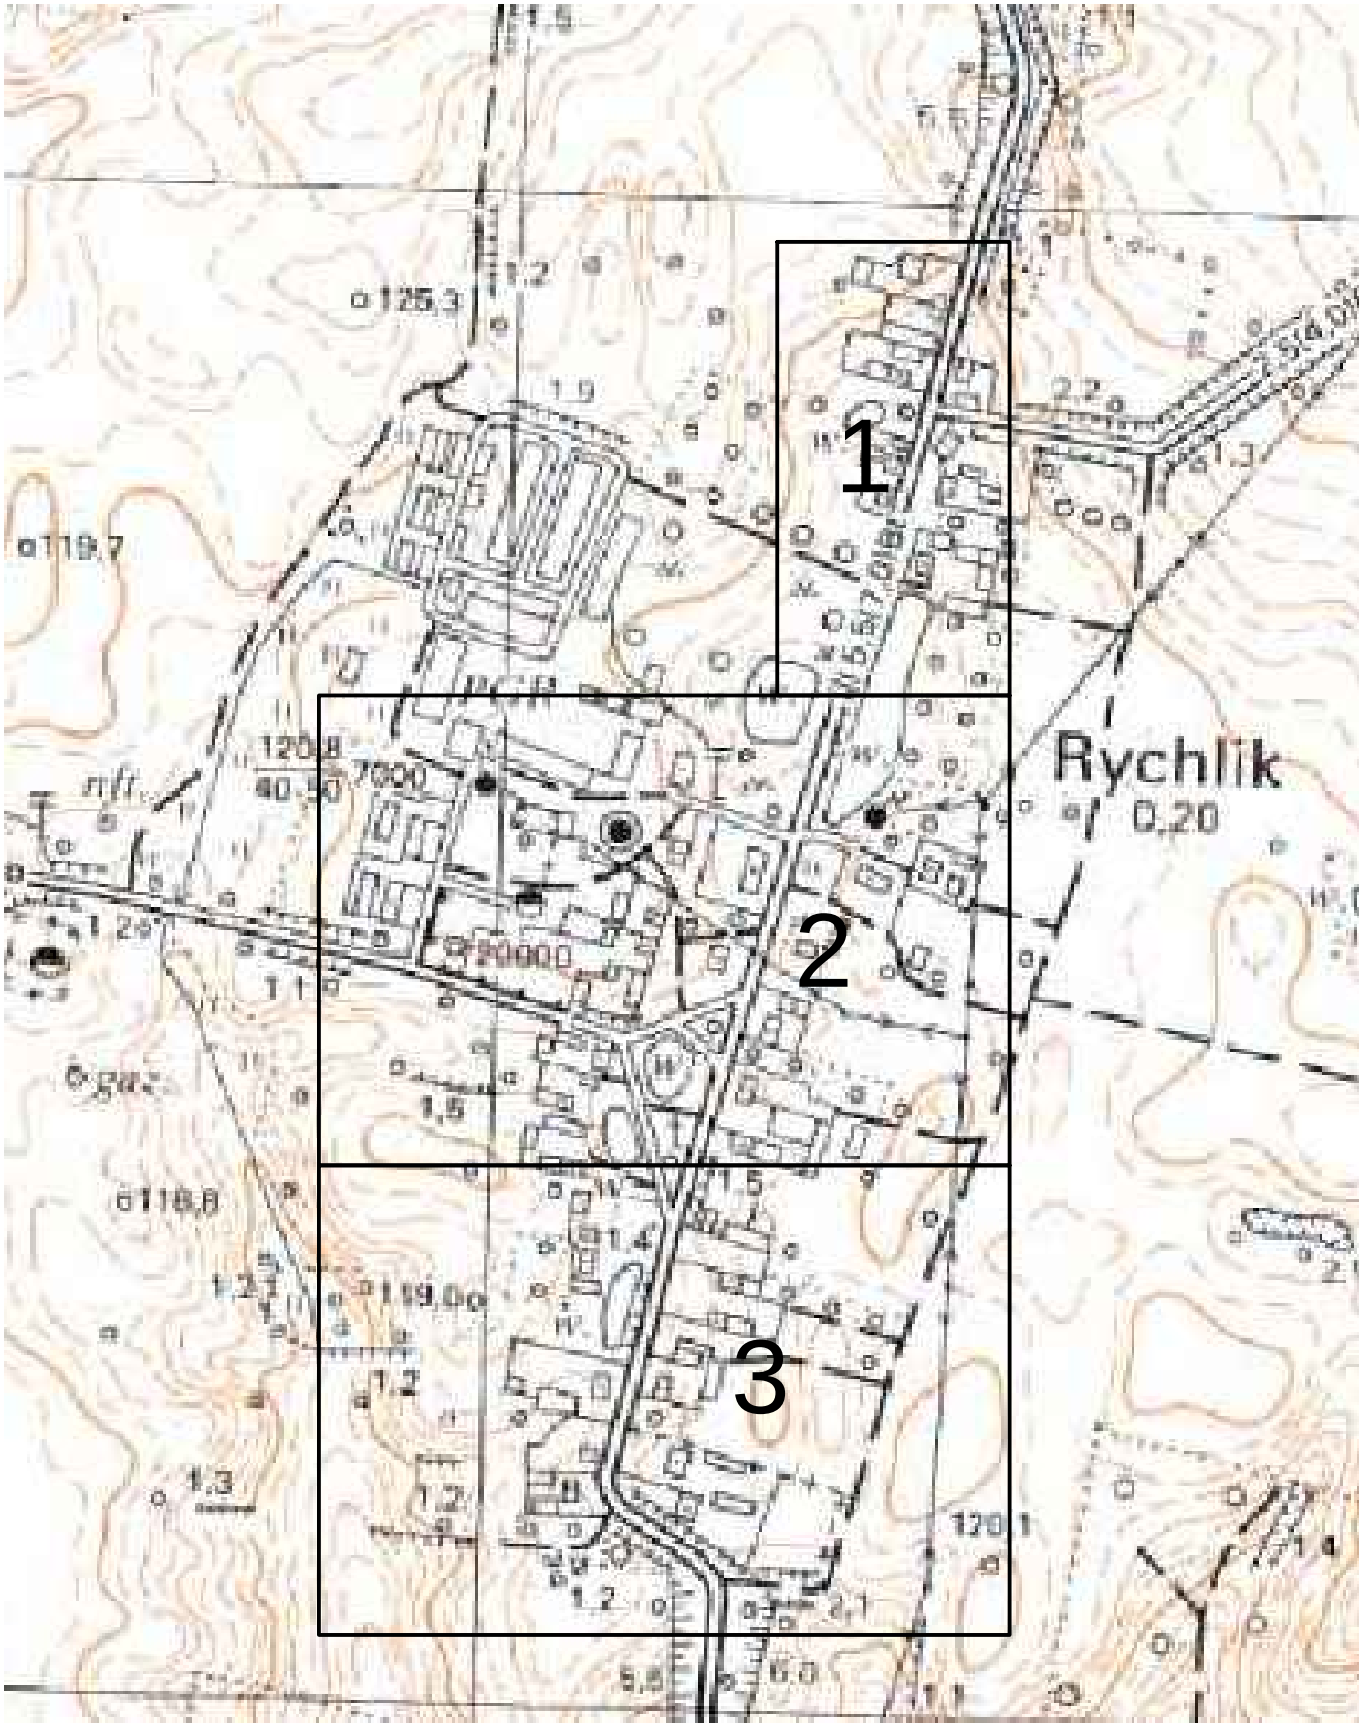

INWESTOR: ORANGE Polska S.A.	PROJEKT: HFC Systems sp. z o.o. ul. K. Potockiej 25 60-211 Poznań tel. 061 8861177, fax. 061 8861178		
OBIEKT: **Budowa linii światłowodowej wraz z przyłączami w m. Rychlik**	opracował: Mariusz Szlachta		
	projektował: M.Kubiak		
TEMAT: Mapa poglądowa	sprawdził: Paweł Maliński		
	WERSJA: 1.0	SKALA -	ARKUSZ: 1/1
	RYSUNEK: 1	DATA: 02.2018r.	